


AS BUILT ARCHIVO  
 ESCALA: 3/8" = 1'-0"



ARCHIVO PROPUESTO  
 ESCALA: 3/8" = 1'-0"

**LEYENDA**

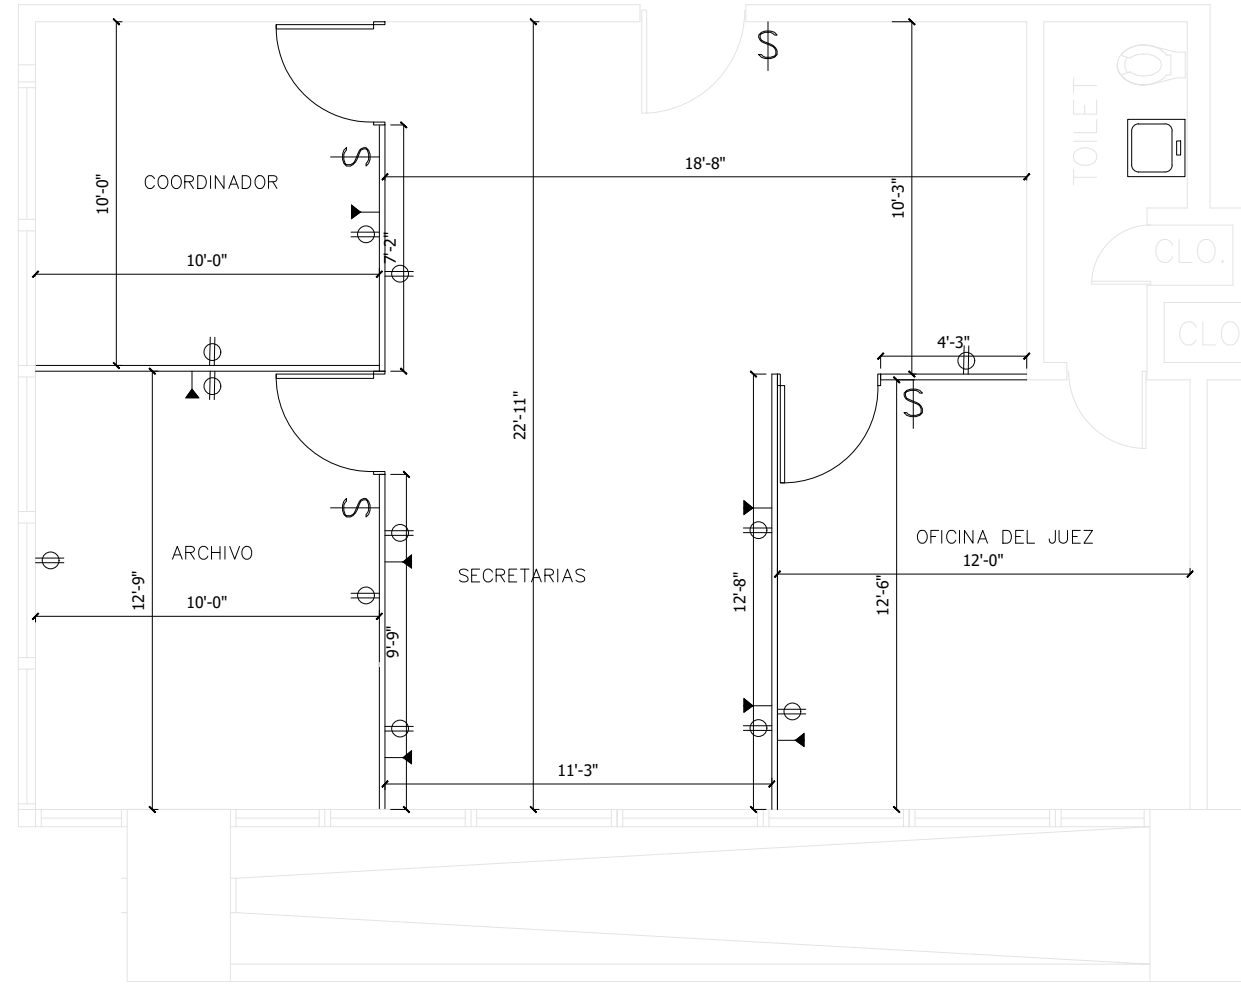


**RECEPTACULO NUEVO**



**INTERUPTOR DE LUZ**



**DATA / TELEFONIA**

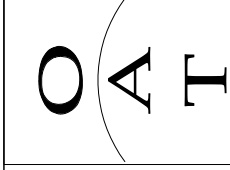

REVISIONS	
NO.	DESCRIPTION

**TRIBUNAL GENERAL DE JUSTICIA**  
**OFICINA DE ADMINISTRACION DE LOS TRIBUNALES**  
**DIRECTORIA DE ADMINISTRACION**  
**DIVISION DE LOCALES Y SERVICIOS ESPECIALES**

APPROVED BY: \_\_\_\_\_ APPROVED DATE: \_\_\_\_\_

PROJECT NAME: <b>NUEVAS OFICINAS DE SERVICIOS DE SALUD MENTAL</b>	PROJECT DATE: <b>SEPTIEMBRE 2023</b>
PROJECT LOCATION: <b>CJ BAYAMON - PISO 5 - OFICINA ENLACE</b>	DRAWING DATE: <b>SEPTIEMBRE 2023</b>
DRAWING DESCRIPTIONS:	PRINTING DATE: 
ESPEC. EN ADMINIST: <b>JOEL CARRION</b>	DRAWING SCALE: <b>3/8"=1'-0"</b>
CHECKED BY: <b>ING DANIEL PADILLA</b>	
DRAWING BY: <b>PETER RUIJ</b>	
FILE NAME: _____	